

PROJEKT ZAGOSPODAROWANIA TERENU

SKALA 1:500

LEGENDA:

KRAWEŹNIK

JEZDNIA Z BA DLA POJAZDÓW MECHANICZNYCH

JEZDNIA Z BA DLA ROWERÓW O KONSTRUKCJI JAK DLA POJAZDÓW MECHANICZNYCH

UWAGI:

1. PEŁNE WYMIARY DLA ZIAZDÓW SĄ W OSOBNEJ TABELI

2. RÓW TRÓJKĄTNY NALEŻY WYKONAĆ W km: 0+000-0+115 LEWA. GŁĘBOKOŚĆ 0,3 m, POCHYLENIE SKARP 1:3

3. ODMULENIE ROWÓW ISTNIEJĄCYCH NA GŁĘBOKOŚCI 0,3 m:

-0+115-0+404 LEWA

-0+257-0+658 PRAWA

-1+870-2+100 PRAWA

4. NA WYSOKOŚCI ZIAZDÓW LINIE CIĄGŁE DO WYZNACZENIA PASA DLA ROWERÓW NALEŻY PRZERWAĆ - LINIA PRZERZYWANA

Orange Polska S.A.
Dostawca i Serwis Usług
Dział Inżynierii i Zarządzania Danyimi
o Infrastrukturze Bydgoszcz
ul. Chodkiewicza 61, 85-067 Bydgoszcz

NANIESIENIE NR 17780/314/03/2014

.....
Istniejące urządzenia telekomunikacyjne będące w eksploatacji ORP S.A.
Naniesiono wg oznaczenia:

Kable doziemne TP

Kanalizacja teletechniczna 2

Linie napowietrzne 2

Powyższe stanowi informację o istniejącym uzbrojeniu telekomunikacyjnym.

Waldemar Filarski

Data 14.03.2016 Podpis
Specjalista

woj. kujawsko-pomorskie
jedn. ewid. obreńb:
ID:
SADKI [041004_2]
SAMOSTRZEL [0014]
6640.1825.2015
PUWG 1965 s.3 ułk wys. Kronstadt 60
Mapa stanowi pochodną mapy zasadniczej ark. 354.141.223, 354.132.021, 021, 024, 033, 081
popomiarze wykonanym w miesiącu styczniu 2016r.
Nie wykonano ustalenia obciążen służebnościami gruntowymi.
Mapa nie zawiera stanu prawnego granic.
Sporządził: Dariusz Cichowski
geodeta uprawniony
Nr uprawnień 8412
Dariusz Cichowski, Jarosław Sobierajski
S.C. USŁUGI GEODEZYJNE
20.01.2016r.
89-100 Nakło nad Notecią
ul. Jackowskiego 4, tel. 52 385 14 75
NIP 558-14-02-049
Nie wyklucza się ze opracowania mapa nie zawiera pełnej informacji o przebiegu przewodów podziemnych, których z powodu braku zgłoszenia do geodezyjnej inwentaryzacji powykonawczej oraz stosowanych metod pomiaru ujawnienie jest niemożliwe

Orange Polska S.A.
Dostarczanie i Serwis Usług
Dział Inżynierii i Zarządzania Danyimi
o Infrastrukturze Bydgoszcz
ul. Chodkiewicza 61, 85-067 Bydgoszcz

NANESZENIE NR 07/PN/314/03/2016

Mapa linie - rozprawy

Istniejące urządzenia telekomunikacyjne będące w eksploatacji OPI S.A.

Naniesiono wg oznaczenia:

TP

Kable doziemne

Kanalizacja techniczna

Linie napowietrzne

Powyższe stanowi informację o istniejącym uzbrojeniu telekomunikacyjnym.

Waldemar Filberek

Data 14.03.2016 Podpis Spółki

ŁĄCZY ARKUSZ NR2

ŁĄCZY ARKUSZ NR1


6

5

4

7

8

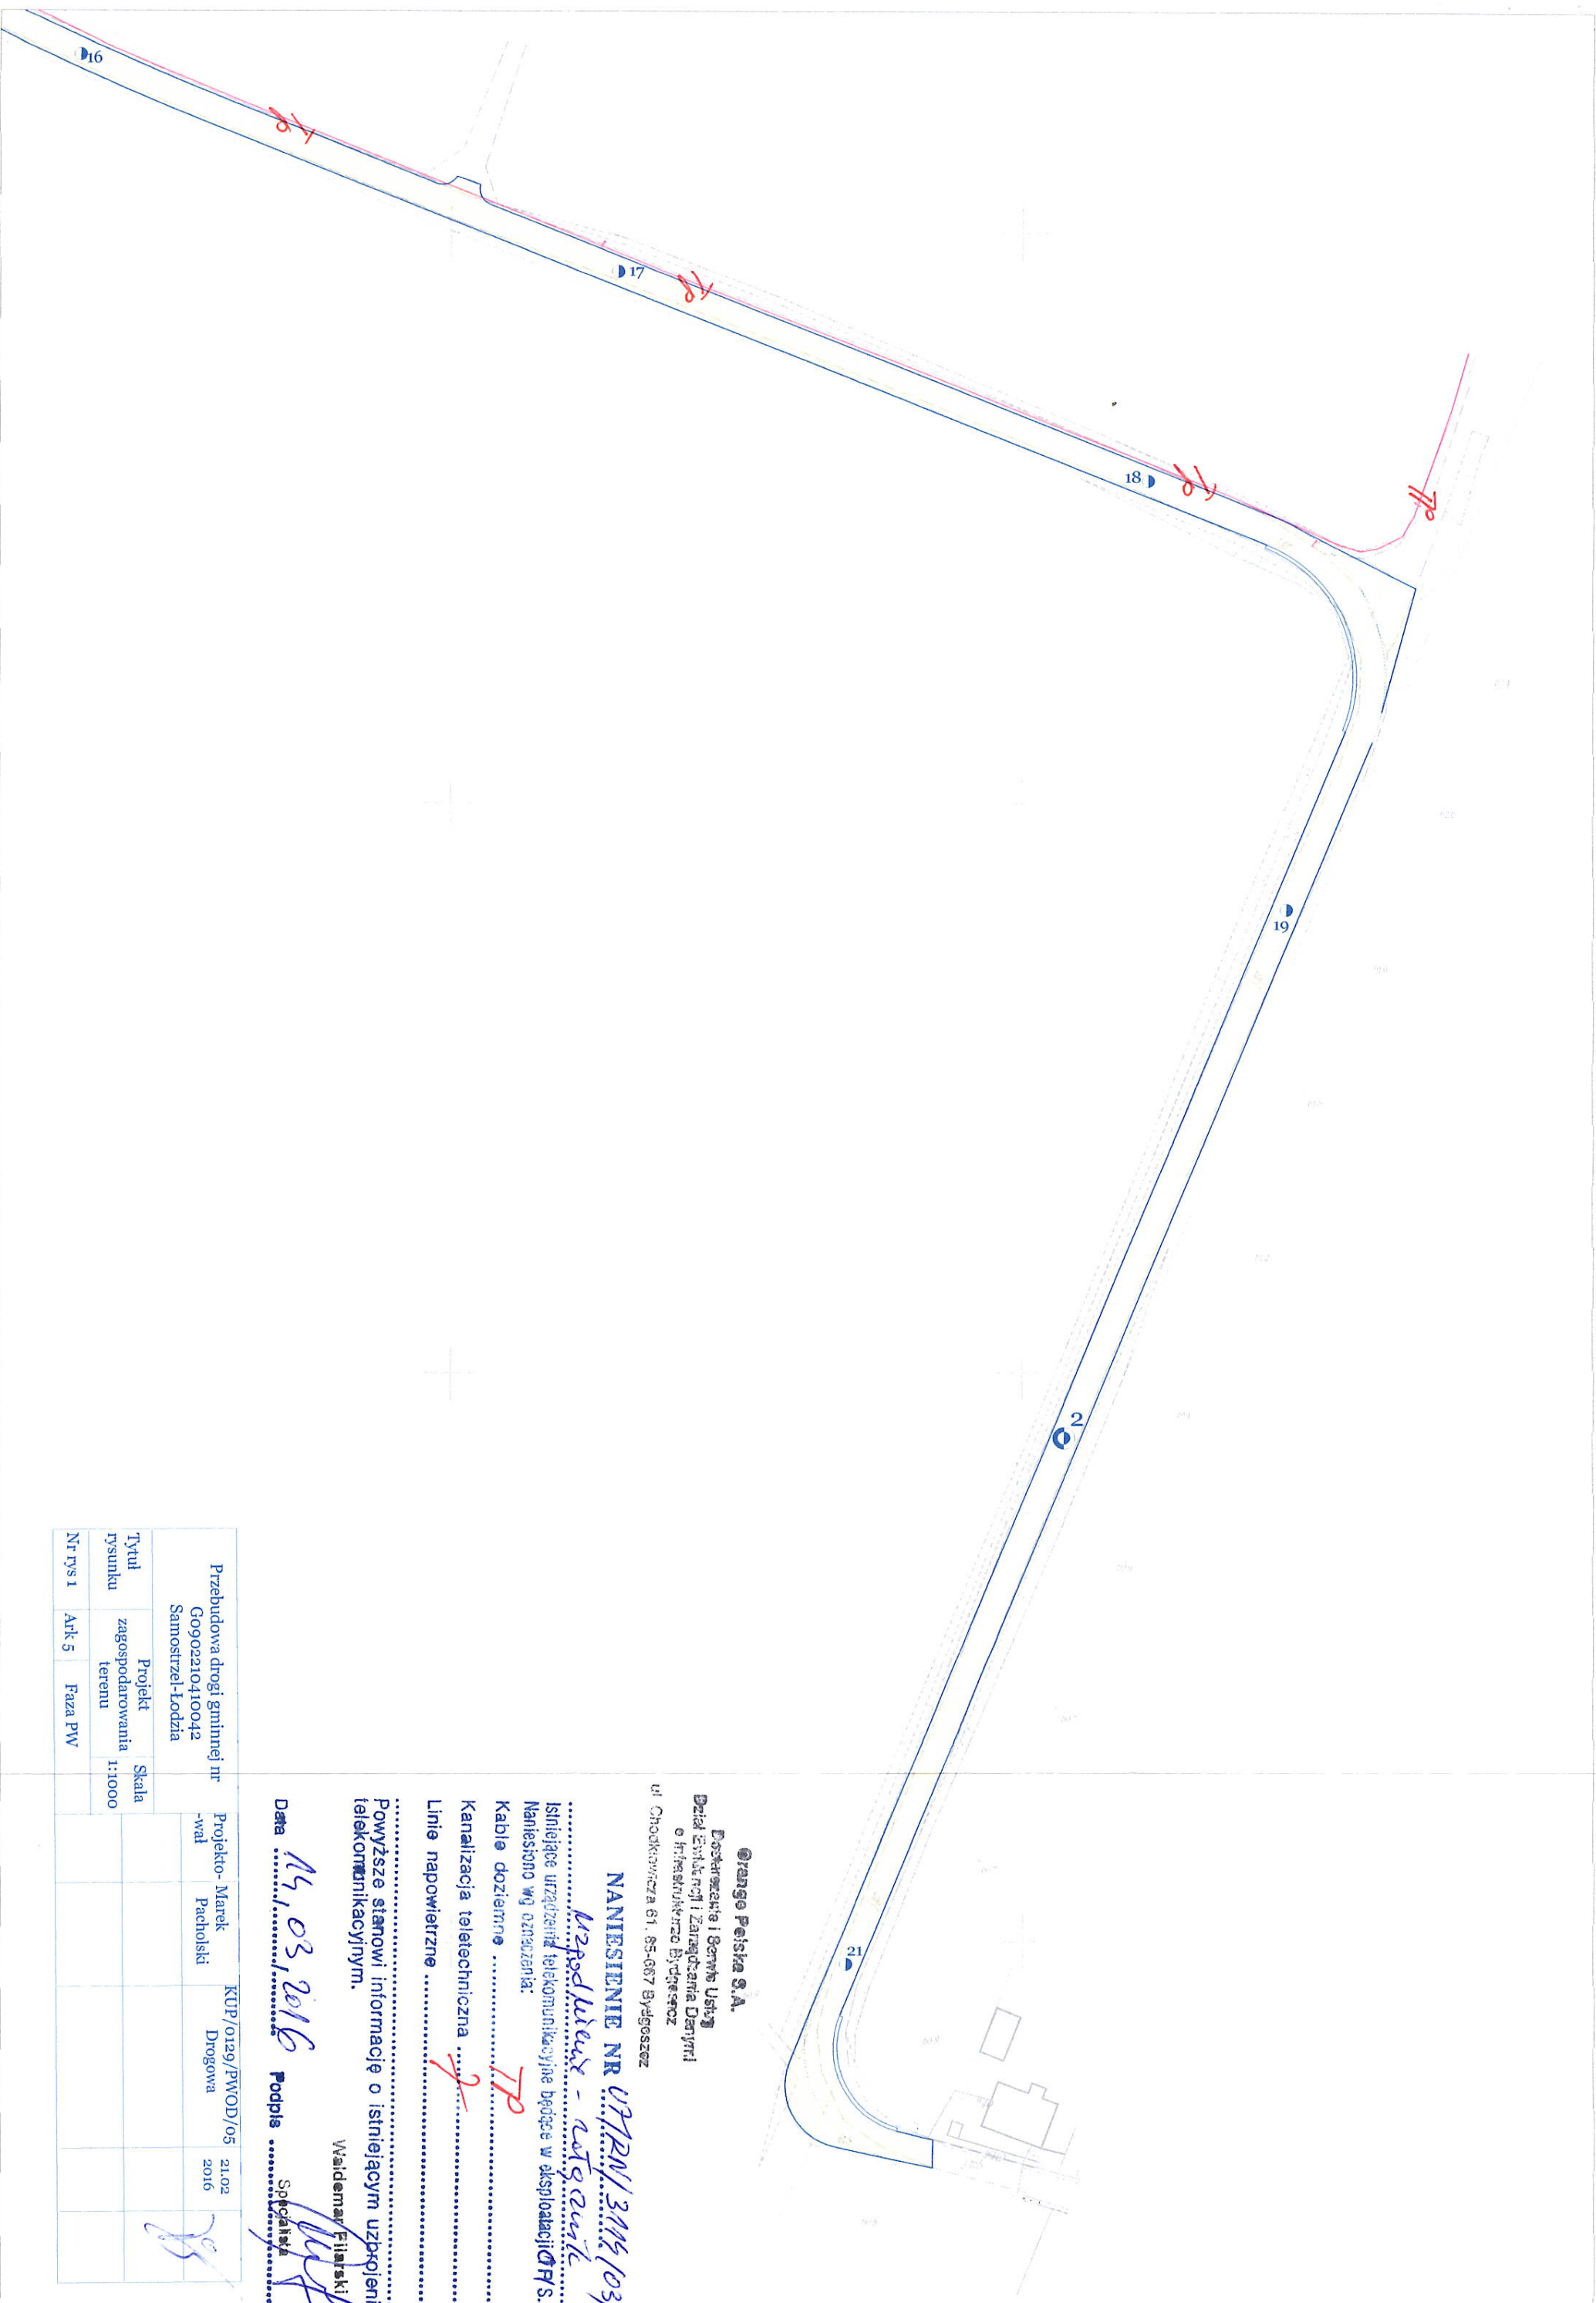

Orange Polska S.A.
Dostarczanie i Serwis Usług
Dział Usług i Zarządzania Działami
o Infrastrukturze Bydgoszcz
ul Chodkiewiczza 61, 85-067 Bydgoszcz

NANESIENIE NR *U72RN/3445/03/2016*
Wzrostkiery - notyruje

 Istnienie urzadzenu telekomunikacyjnego będnego w eksploatacji (T) F.S.A.


Kable doziemne 170

Kanalizacja teletechniczna

Linie napowietrzne

Powyższe stanowi informację o istniejącym uzbrojeniu telekomunikacyjnym.

Data 14.03.2016
 Podpis
 Specjalista

Przebudowa drogi gminnej nr G0902210410042 Samostziel-Łódzia	Projekto- wał	Marek Pacholski	KUP/0129/PWOD/05 Drogowa	21.02 2016	
--	------------------	--------------------	-----------------------------	---------------	---


21.02
2016