

Komunalne Przedsiębiorstwo Wodociągów i Kanalizacji Spółka z o.o. z siedzibą w Szubinie

NIP: 562-000-41-99

KRS: 0000004791

Kapitał zakładowy: 40 184 000 zł

89-200 Szubin ul. Powstańców Wlkp. 76

<http://www.kpwik.com.pl>

tel. 52 391-03-60 tel./fax. 52 391-03-68

Sąd Rejonowy w Bydgoszczy, XIII Wydział Gospodarczy Krajowego Rejestru Sądowego

Szubin, dnia 15.03.2019 r.



L.dz. DT/ 146 /2019

Marek Pacholski
ul. Kilińskiego 2A/22
89-100 Nakło n/Not.

Komunalne Przedsiębiorstwo Wodociągów i Kanalizacji Spółka z o.o. w Szubinie
uzgadnia projekt przebudowy dróg wewnętrznych na działkach nr 364 oraz 23/1 w Samostrzelu
gm. Sadki z następującymi zastrzeżeniami:

1. Dokonać regulacji wysokościowej znajdujących się w pasie drogowym skrzynek zasuw, hydrantów i włączów kanalizacyjnych.
2. Przed przystąpieniem do prac ziemnych wykonawca robót skontaktuje się z naszym przedsiębiorstwem tel. 52 391-03-60 w celu wskazania naszych urządzeń oraz sprawowania nadzoru nad przebiegiem prac z ramienia KPWiK w Szubinie.
3. Za ewentualne uszkodzenia naszych urządzeń powstałe w trakcie realizacji prac odpowiedzialność ponosi wykonawca robót.
4. Uzgodnienie ważne jeden rok.

Oznaczenia na mapach:

-  Sieć wodociągowa
-  Sieć kanalizacyjna

W załączeniu:

- Projekt – kpl.
- Faktura VAT

A.S.


Przes Zarządu
Krzysztof Badura

	KRAWĘŻNIK NAJAZDOWY WYSTAWIONY 6 cm
	KRAWĘDŹ JEZDNI BEZ OBRAMOWANIA-ISTN.KRAWĘŻNIK BEZ ROZBIÓRKI
95,21	RZĘDNE PROJEKTOWANE NAWIERZCHNI

Tytuł rysunku	Projekt zagospodarowania terenu		Skala 1:500
Nr rys 1	Ark 1	Faza PW	

KUP/0129/PWOD/05 Drogowa	31.12 2018	
	31.12 2018	

Uzgodniono z zastrzeżeniami:

.....


.....

Zawartymi w piśmie DT/... 156 12018

Uzgodnienie ważne 1 rok od wystawienia.

Szubin, dnia 15.03.2018/...

Podpis ... Przewodniczący Zarządu
Krzysztof Badura

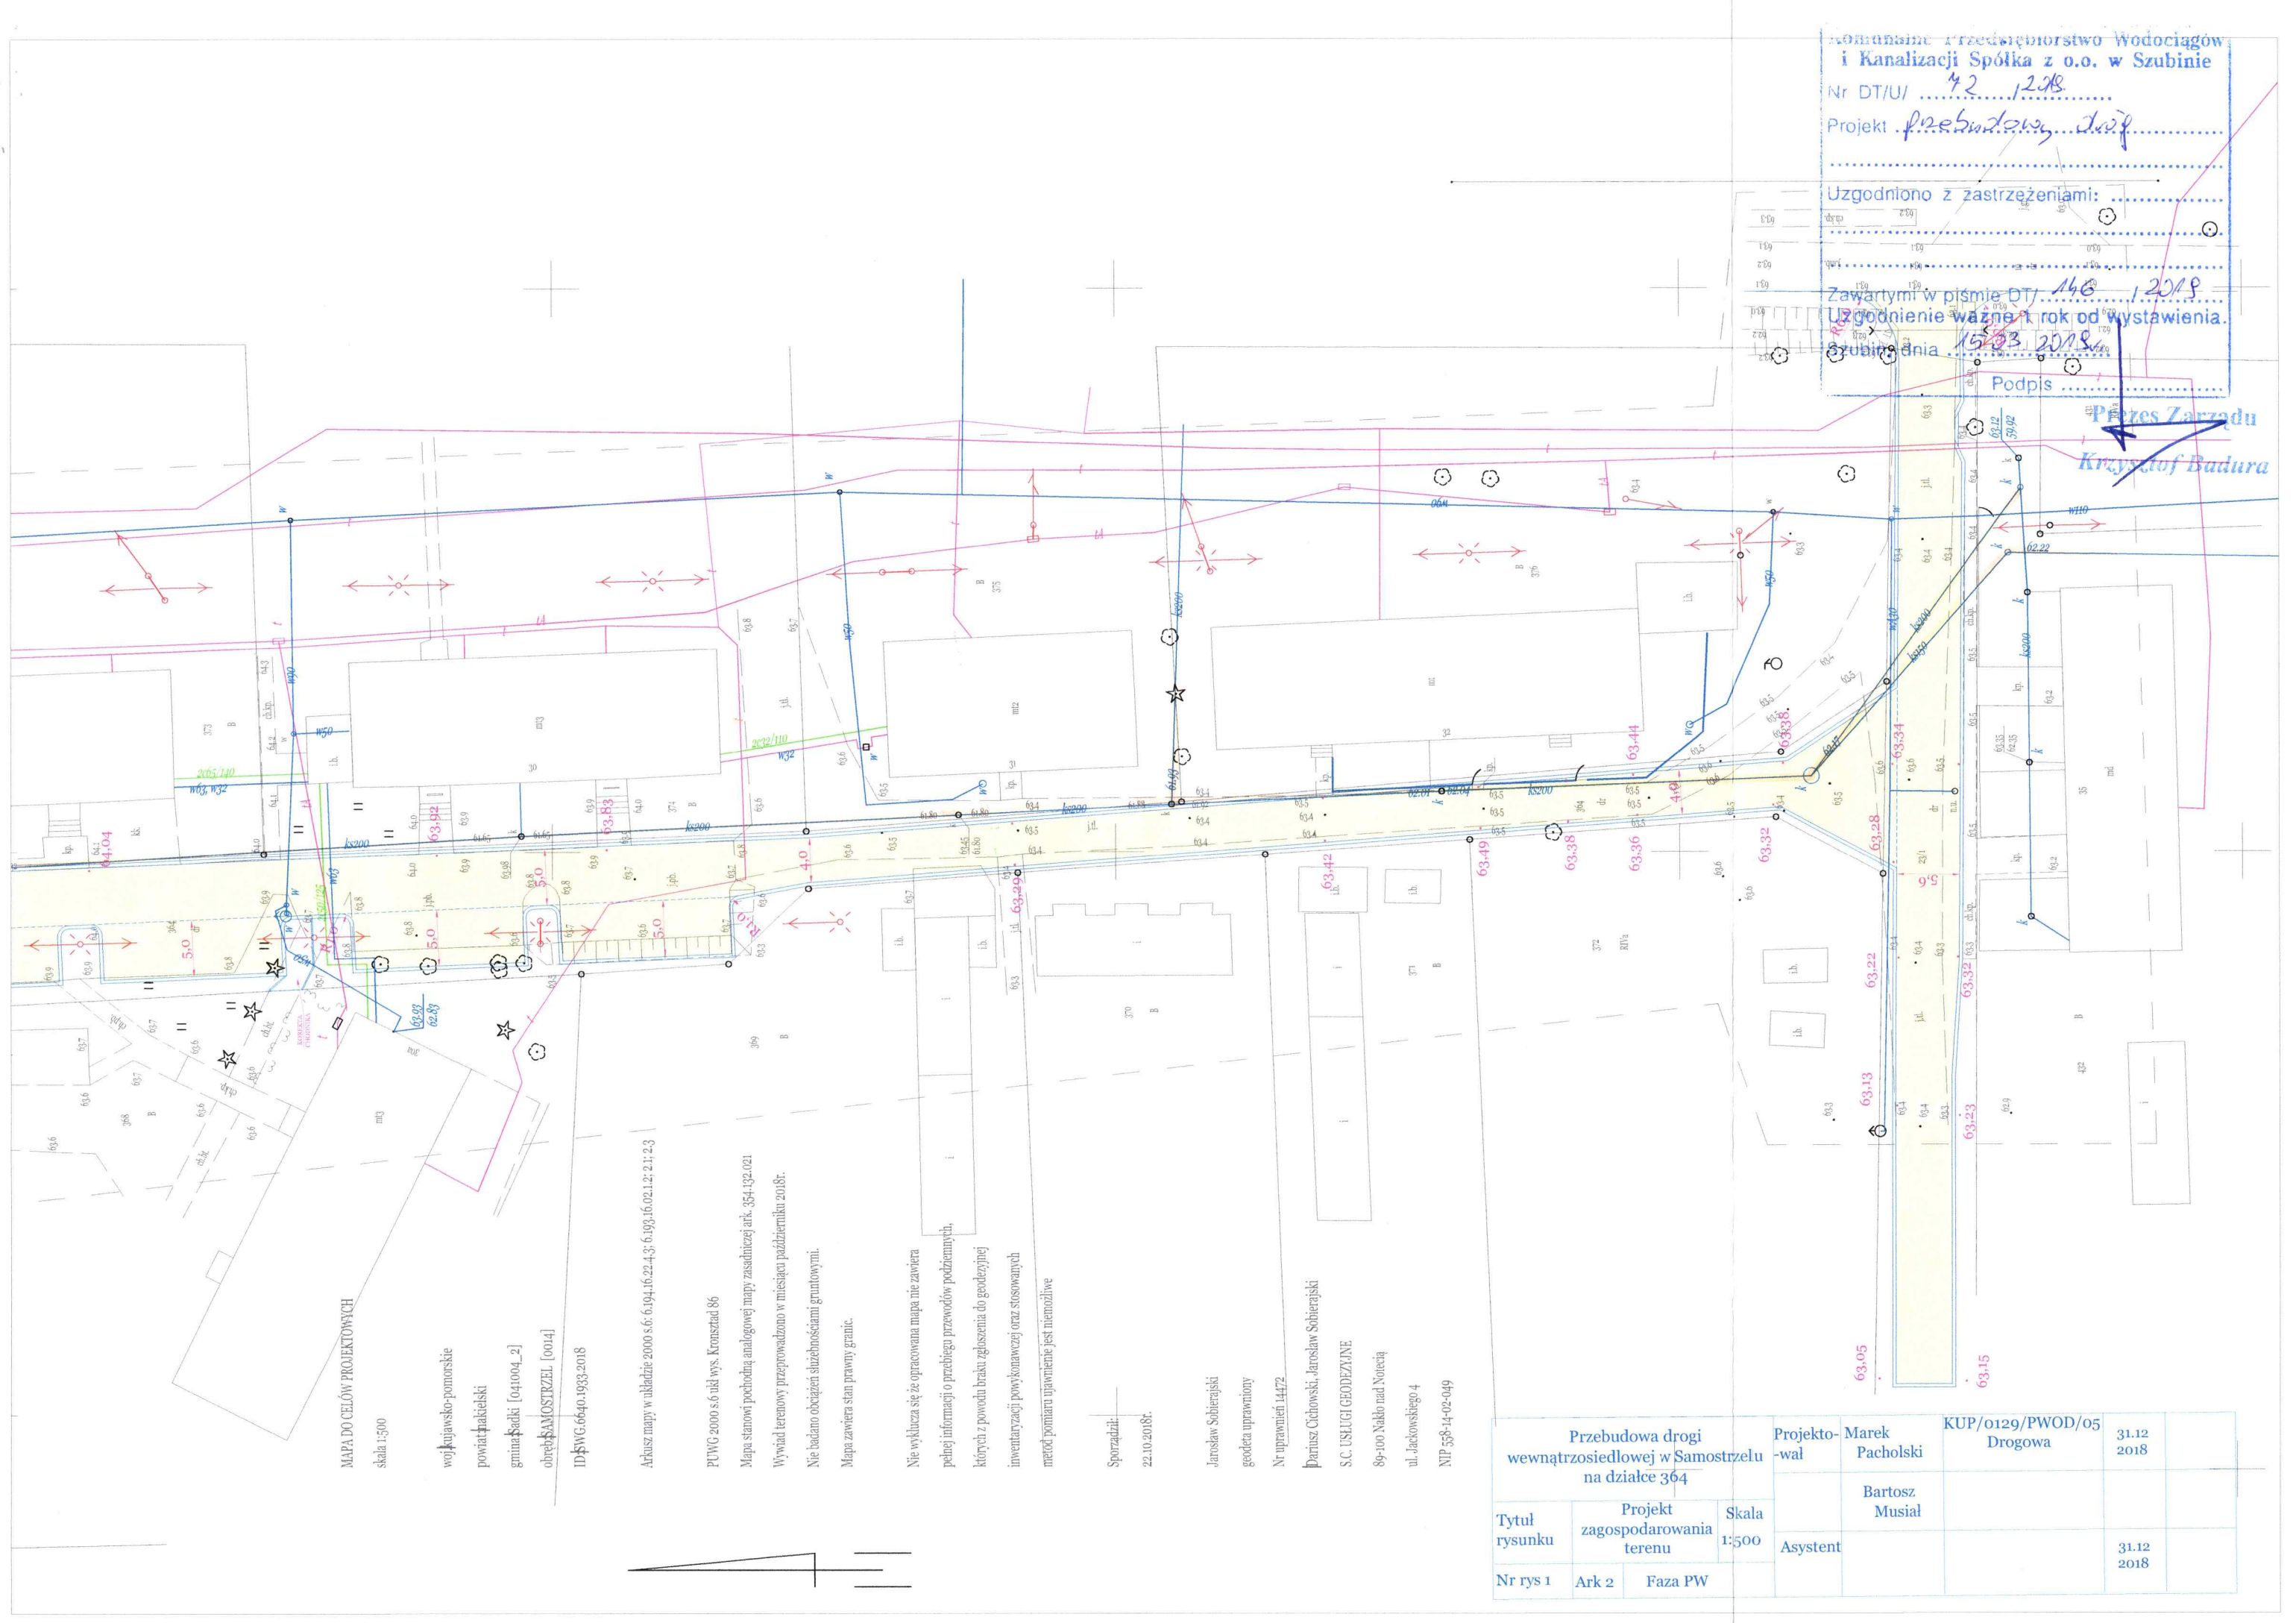

komunalne Przedsiębiorstwo Wodociągów
i Kanalizacji Spółka z o.o. w Szubinie
Nr DT/UI/ 42 / 2018
Projekt przebudowy drogi
Uzgodniono z zastrzeżeniami:
Zawartymi w piśmie DT/ 146 / 2018
Uzgodnienie ważne 1 rok od wystawienia.
Szubina dnia 15.03.2018r.
Podpis

Przez Zarządu
Krzysztof Badura

MAPA DO CELÓW PROJEKTOWYCH

skala 1:500

gmina-Badki [041004_2]
obwód-SAMOSTRZEL [0014]

ID:PWG.6640.1933.2018

Arkusze mapy w układzie 2000 s.6: 6.194.16.22.4.3; 6.193.16.02.1.2; 2.1; 2.3

PUWG 2000 s.6 ul. wys. Kronstrad 86

Mapa stanowi pochodną analogowej mapy zasadniczej ark. 354.132.021

Wywiad terenowy przeprowadzono w miesiącu październiku 2018r.

Nie badano obciążeń służebnościami gruntowymi.

Mapa zawiera stan prawny granic.

Nie wyklucza się że opracowana mapa nie zawiera
pełnej informacji o przebiegu przewodów podziemnych,
których z powodu braku zgłoszenia do geodezyjnej
inwentaryzacji powykonawczej oraz stosowanych
metod pomiaru upewnienie jest niemożliwe

Sporządził:
22.10.2018r.

Jarosław Sobierajski
geodeta uprawniony
Nr uprawnień 14472

Janusz Cichowski, Jarosław Sobierajski
S.C. USŁUGI GEODEZYJNE
89-100 Nakło nad Notecią
ul. Jachowskiego 4
NIP 558-14-02-049

Przebudowa drogi wewnątrzosiedlowej w Samostrzelu na działce 364			Projekto- wał	Marek Pacholski	KUP/0129/PWOD/05 Drogowa	31.12 2018
Tytuł rysunku	Projekt zagospodarowania terenu	Skala 1:500	Asystent	Bartosz Musiał		31.12 2018
Nr rys 1	Ark 2	Faza PW				