

**Spółdzielnia Mieszkaniowa
„OGNIK”**

ul. Szewska 3, 89-240 Kcynia
NIP 558-15-84-903, REGON 092384374
tel. (52) 384-84-22, fax (52) 384-84-22

Kcynia, 15.03.2019r.

Pan Marek Pacholski

Ul. Kilińskiego 2A/22

89-100 Nakło nad Notecią

DOTYCZY: ODPOWIEDZI NA PISMO Z DNIA 19.02.2019R.

Spółdzielnia Mieszkaniowa „OGNIK” z siedzibą w Kcyni informuje, że uzgadnia projekt budowy dróg wewnętrznych w miejscowości Samostrzel na działkach nr 364 i 23/1.

Drogi wykorzystywane do transportu węgla zaznaczyliśmy na mapach kolorem pomarańczowym. Węgiel dostarczany jest samochodami ciężarowymi o masie do 40 ton.


PREZES ZARZĄDU

Piotr Kwapiś

	KRAWĘŻNIK NAJAZDOWY WYSTAWIONY 6 cm
	KRAWĘDŹ JEZDNI BEZ OBRAMOWANIA-ISTN.KRAWĘŻNIK BEZ ROZBIÓRKI
95,21	RZĘDNE PROJEKTOWANE NAWIERZCHNI

 KOSTKA BETONOWO-BRUKOWA GR.8 cm

Przebudowa drogi wewnątrzosiedlowej w Samostrzelu na działce 364			Projektował	Marek Pacholski	KUP/0129/PWOD/05 Drogowa	31.12 2018	
Tytuł rysunku	Projekt zagospodarowania terenu		Skala 1:500	Asystent	Bartosz Musiał		31.12 2018
Nr rys 1	Ark 1	Faza PW					

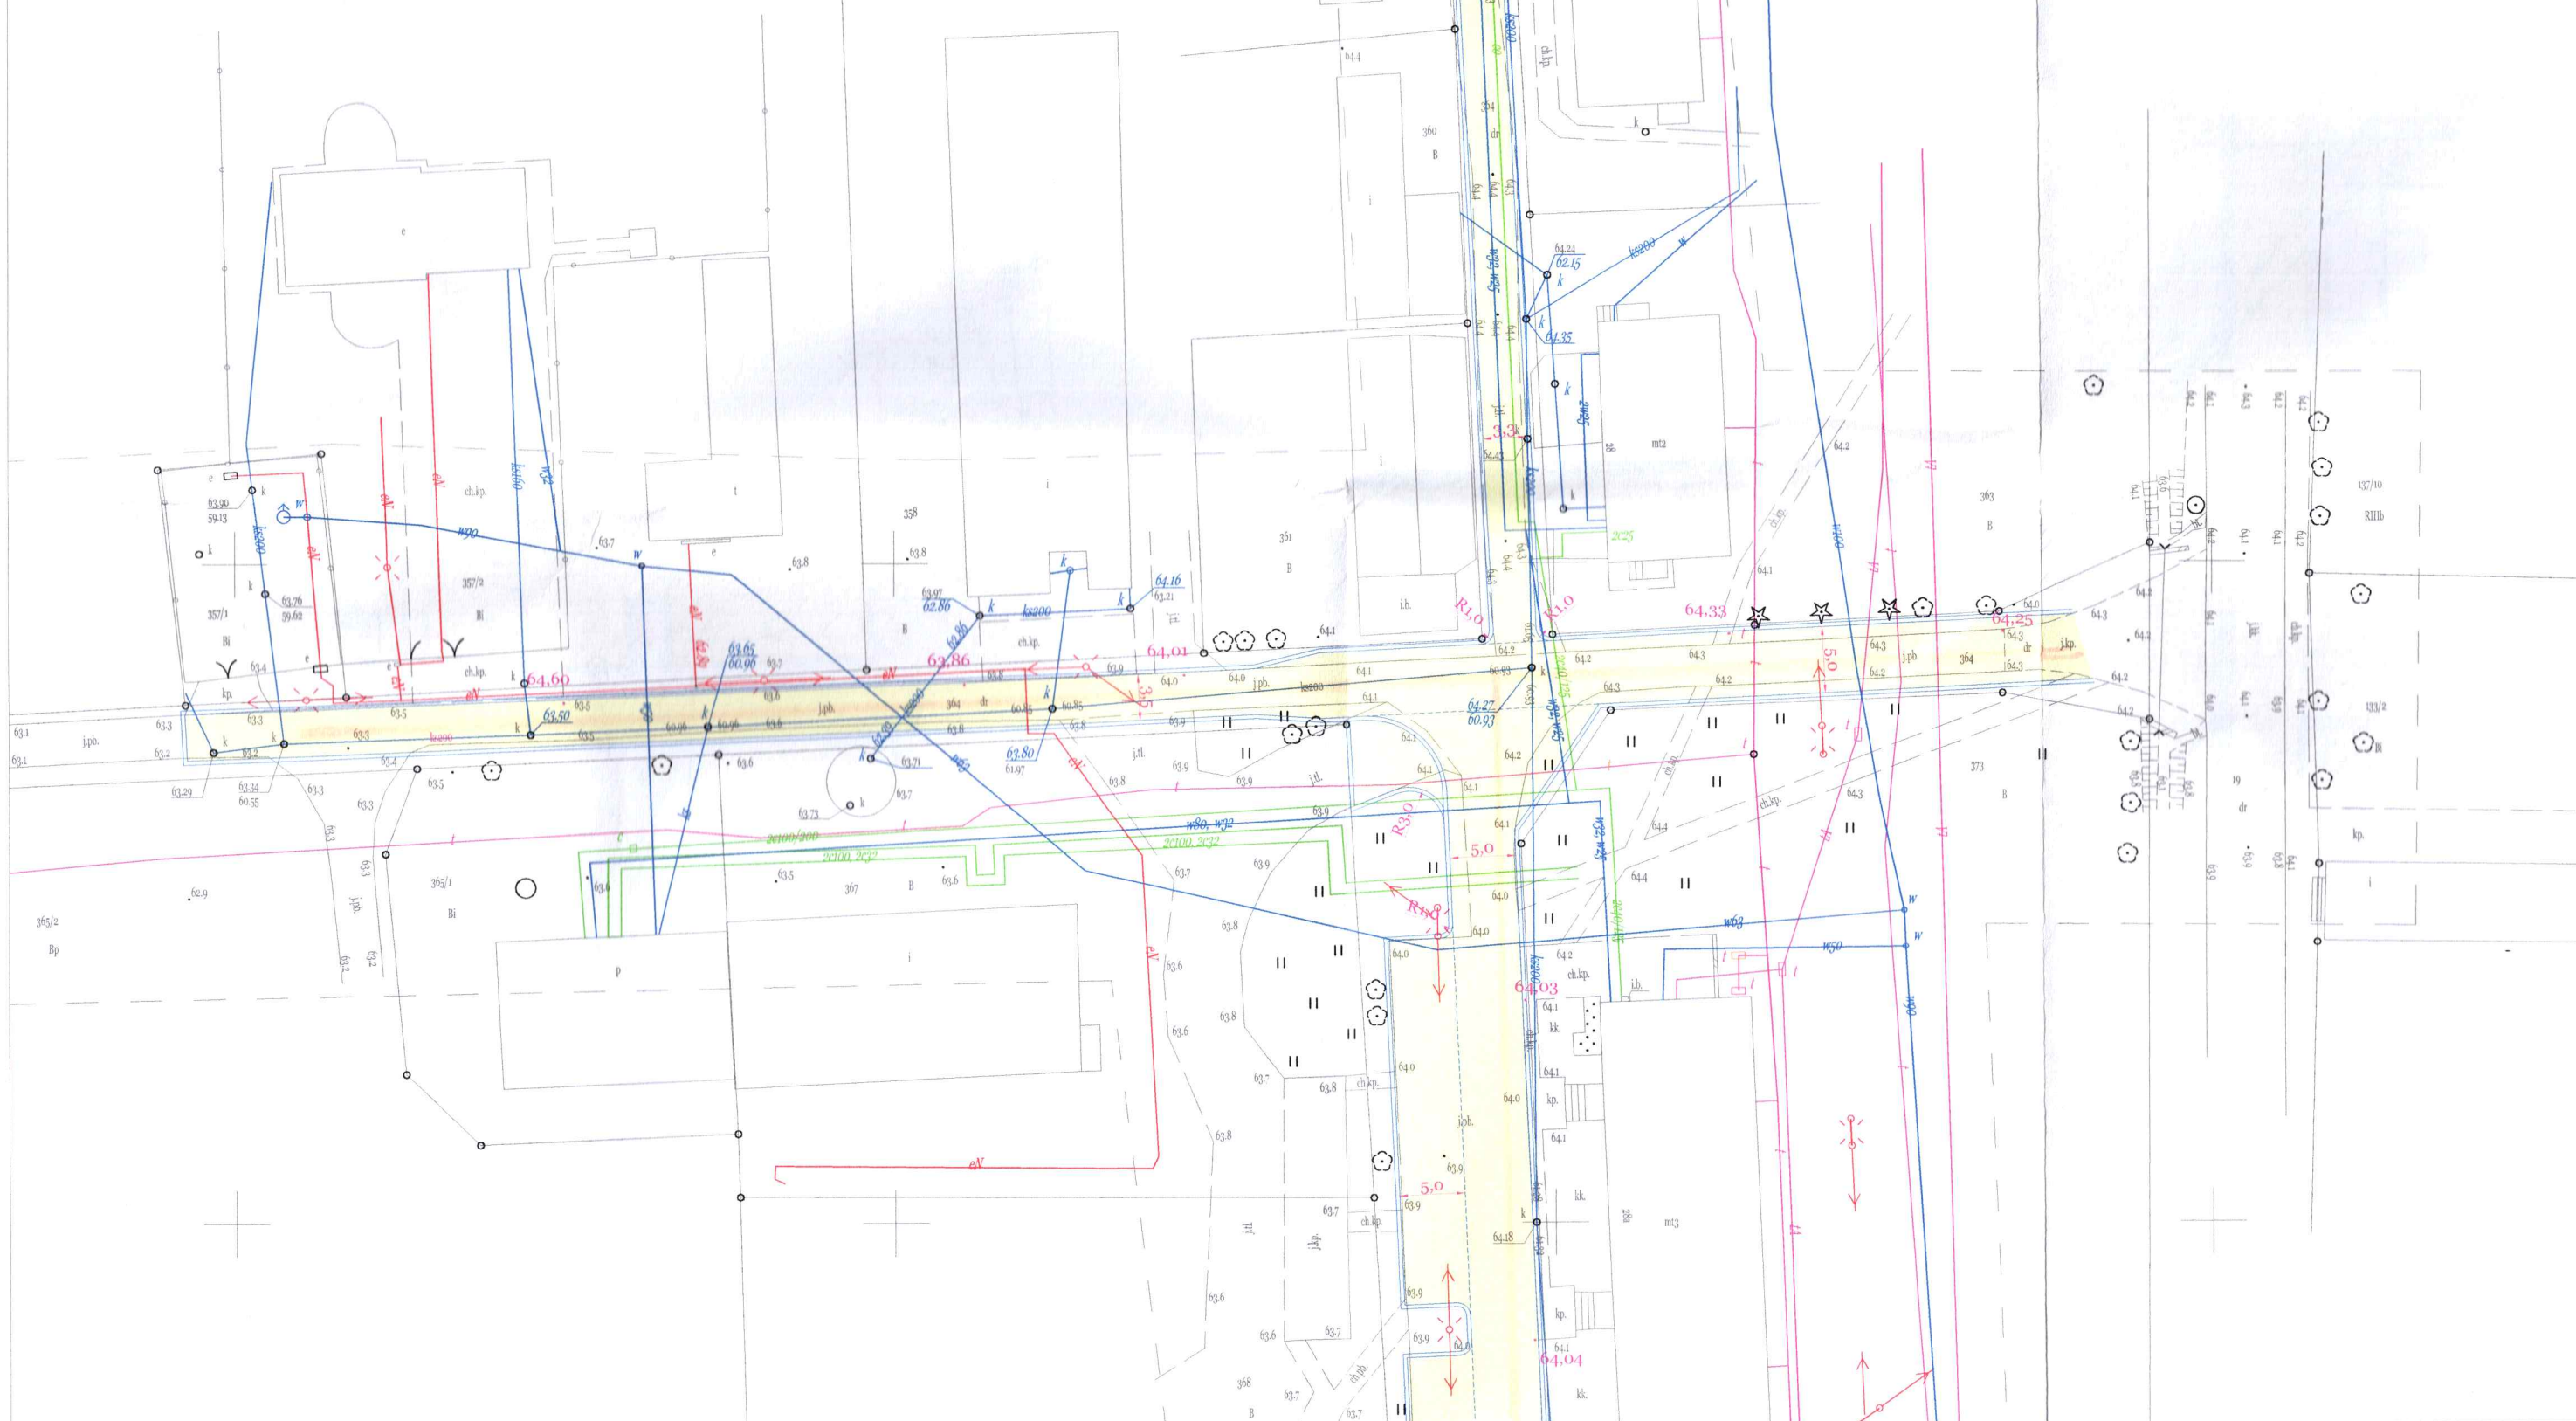

MAPA DO CELÓW PROJEKTOWYCH
skala 1:500

województwo pomorskie
powiat tateński
gmina Świdry [041004_2]
obwód SAMOSTRZEL [0014]
ID PWG.6640.1933.2018

Aktuś mapy w układzie 2000 s.6: 6.194.16 22.4.3; 6.193.16 02.12.2.1: 2.3

PUWG 2000 s.6 ul. Wys. Kronstad 86

Mapa stanowi podkład analogowej mapy zasiedlonej ark. 054-192.021

Wywiad terenowy przeprowadzono w miesiącu październiku 2018r.

Nie badano obciążenia słupkami gruntowymi.

Mapa zawiera stan prawny granic.

Nie wykazuje się że opracowana mapa nie zawiera
pełnej informacji o przebiegu przewodów podziemnych,
których z powodu braku zgłoszenia do geodezji
inwentaryzacji powykonawczej oraz stosowanych
metod pomiaru upewnienie jest niemożliwe

Sporządził:
22.10.2018r.

Jarosław Sobierajski
geodeta uprawniony

Nr uprawnień 44472

Dariusz Ochowski, Jarosław Sobierajski

S.C. USŁUGI GEODEZYJNE

89-100 Nakło nad Notecią

ul. Jankowskiego 4

NIP 558-14-02-049

Nr rys 1	Tytuł rysunku	Projekt zagospodarowania		Asystent	Projektant	Data
		Skala	Faza PW			
Ark 2	Przebudowa drogi wewnętrznej w Samostrzeli na działce 364	1:500	Faza PW	Bartosz Mustiał	Projekto-wal	31.12 2018
	KUP/0129/PWOD/05 Drogowa					31.12 2018

