

**MAPA DO CELÓW PROJEKTOWYCH**  
**SKALA 1:500**

woj. kujawsko-pomorskie  
jedn. ewid. SĄDKI 104/1004.21  
obce: SĄDKI 104/1004.2.001.31  
ID: SWG.6540.1928.2018

Ark. mapy w układzie 2000/6: 6.194.16.13.3.3  
6.194.16.13.3.4  
PWN 2000 s. 6 ukt. wys. Konstancja 85  
Mapa stanowi pochodną mapy analogowej w układzie 65 ark.  
354-114-124, 354-114-172 i nowego pomiaru.  
Pomiar wykonano w miesiącu październiku 2018r.  
Nie wykonano ustalenia obciętej służebności gruntu.  
Mapa zawiera stan prawny granic

Nie wykazuje się że opracowana mapa nie zawiera  
pełnej informacji o przebiegu przewodu podziemnego,  
których z powodu braku zgłoszenia do geodezji  
inwentaryzacji powykonawczej oraz stosowanych  
metod pomiaru upamięnienie jest niemożliwe

Sporządził:  
15.11.2018r.

Dariusz Cichowski  
geodeza uprawniony  
Nr uprawnień 8412


Dariusz Cichowski  
geodeza uprawniony  
Nr uprawnień 8412

Dariusz Cichowski, Jarosław Sobierajski  
S.C. USŁUGI GEODEZYJNE  
89-100 Nakło nad Notecią  
ul. Jaskowskiego 4  
NIP 558-14-02-049

Uzgodniono w  
Enea Operator Sp. z o.o.  
Rejon Dystrybucji Nakło  
Nakło nad Notecią  
dnia 01.08.2018r. Słonecznik

ENEA Operator Sp. z o.o.  
Rejon Dystrybucji Nakło  

2018-12-03  
Piotr Łoś

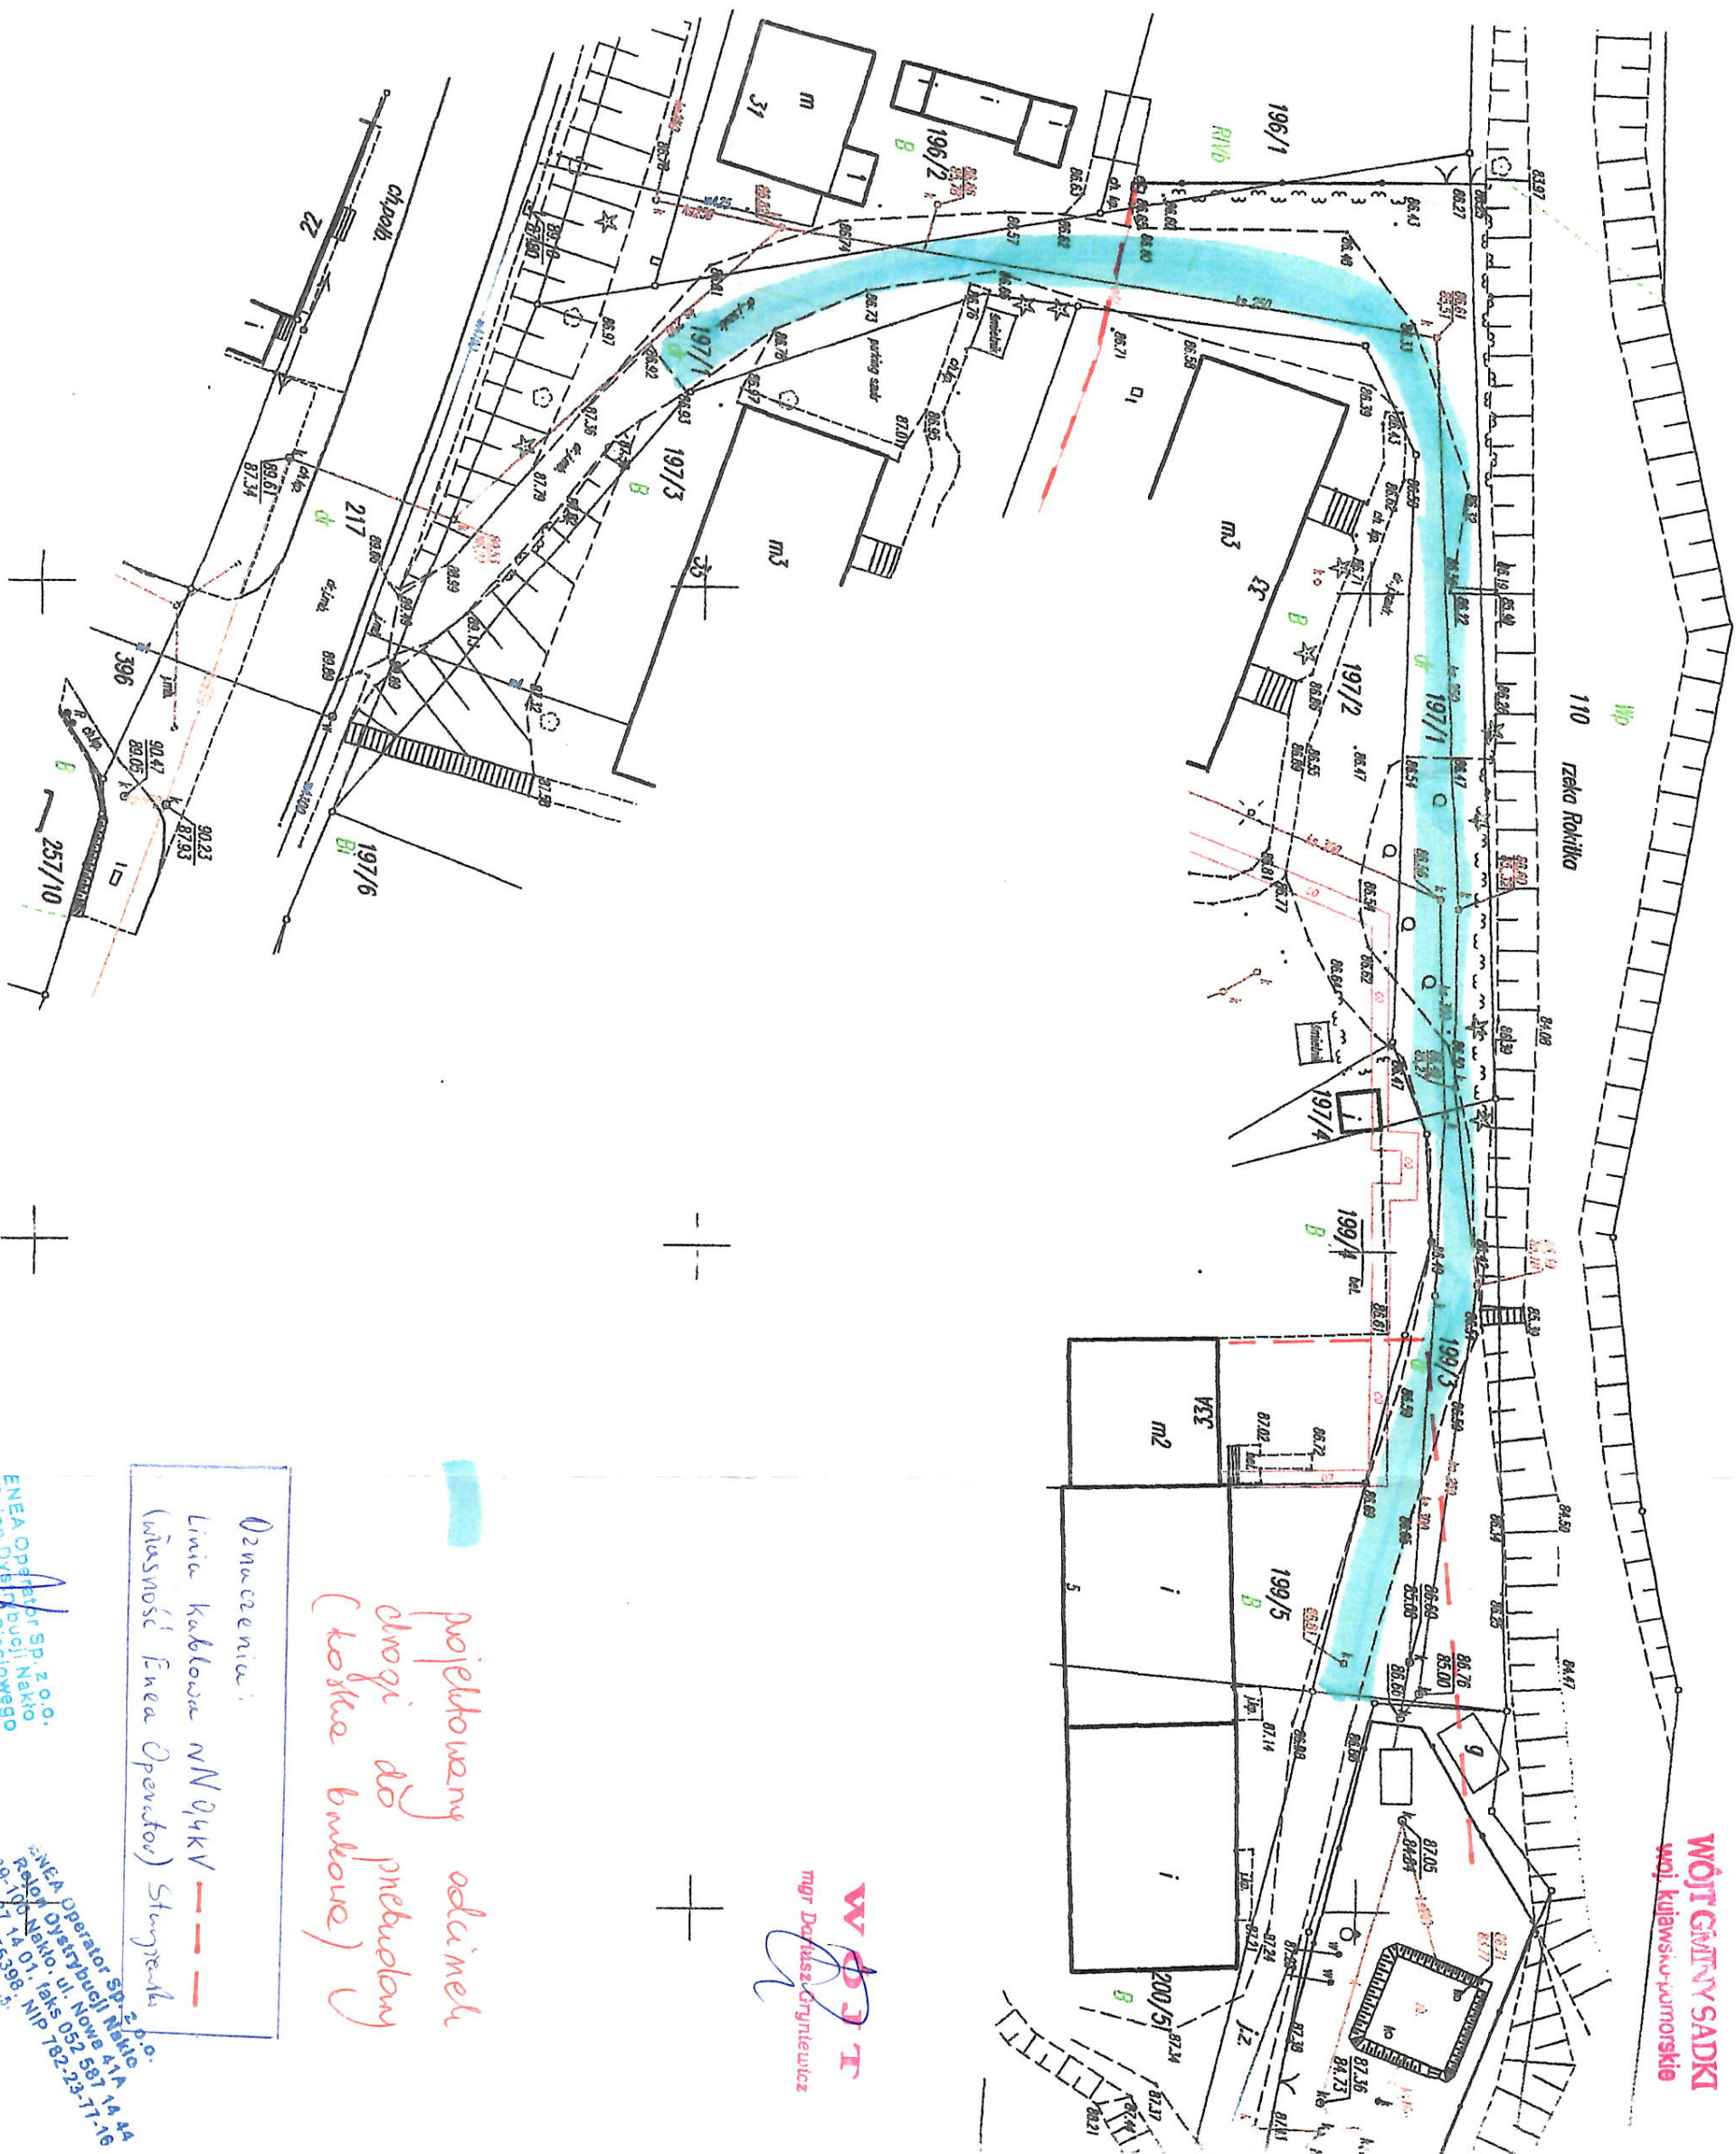

projektowany odcinek  
drogi do przebudowy  
(kostka brukowa)

Oznaczenia:  
Linia kablowa N/04KV  
(własność Enea Operator) Słonecznik


Enea Operator Sp. z o.o.  
Rejon Dystrybucji Nakło  
Piotr Łoś

Enea Operator Sp. z o.o.  
Rejon Dystrybucji Nakło  
89-100 Nakło, ul. Nowa 41A  
52 561 14 01, fax: 052 561 14 44  
52 561 14 01, NIP 782-23-77-16