

# MAPA DO CELÓW PROJEKTOWYCH SKALA 1:500

woj. kujawsko-pomorskie  
jedn. ewid. Sanki 1041004\_21  
określ. SĄDKI 1041004\_2100131  
ID: SWK.6640.1928.2018

Ark. mapy w układzie 2000/6: 6.194.16.13.3.3  
6.194.16.13.3.4  
PUWG 2000 s. 6 ukł. wys. Konstancja 86

Mapa stanowi pochodną mapy analogowej w układzie 65 ark.  
354-114-124, 354-114-172 i nowego pomiaru.  
Pomiar wykonano w miesiącu październiku 2018r.  
Nie wykonano ustalenia obciążenia służebnościami gruntowymi.  
Mapa zawiera stację prawej granic

Nie wyklucza się że opracowana mapa nie zawiera  
pełnej informacji o przebiegu przewodów podziemnych,  
których z powodu braku zgłoszenia do geodezyjnej  
inwentaryzacji powykonawczej oraz stosowanych  
metod pomiaru ujawnienie jest niemożliwe

Sporządził:  
15.11.2018r.

Dariusz Cichowski  
geodeta uprawniony  
Nr uprawnień 8412


Dariusz Cichowski  
geodeta uprawniony  
Nr uprawnień 8412

Dariusz Cichowski, Jarosław Sobierajski  
S.C. USŁUGI GEODEZYJNE  
89-100 Nakło nad Notecią  
ul. Jackowskiego 4  
NIP 538-14-02-049

18 2254

2018-12-03

STARSZY  
WZM  
Mikroprocesorowa  
inspekcja

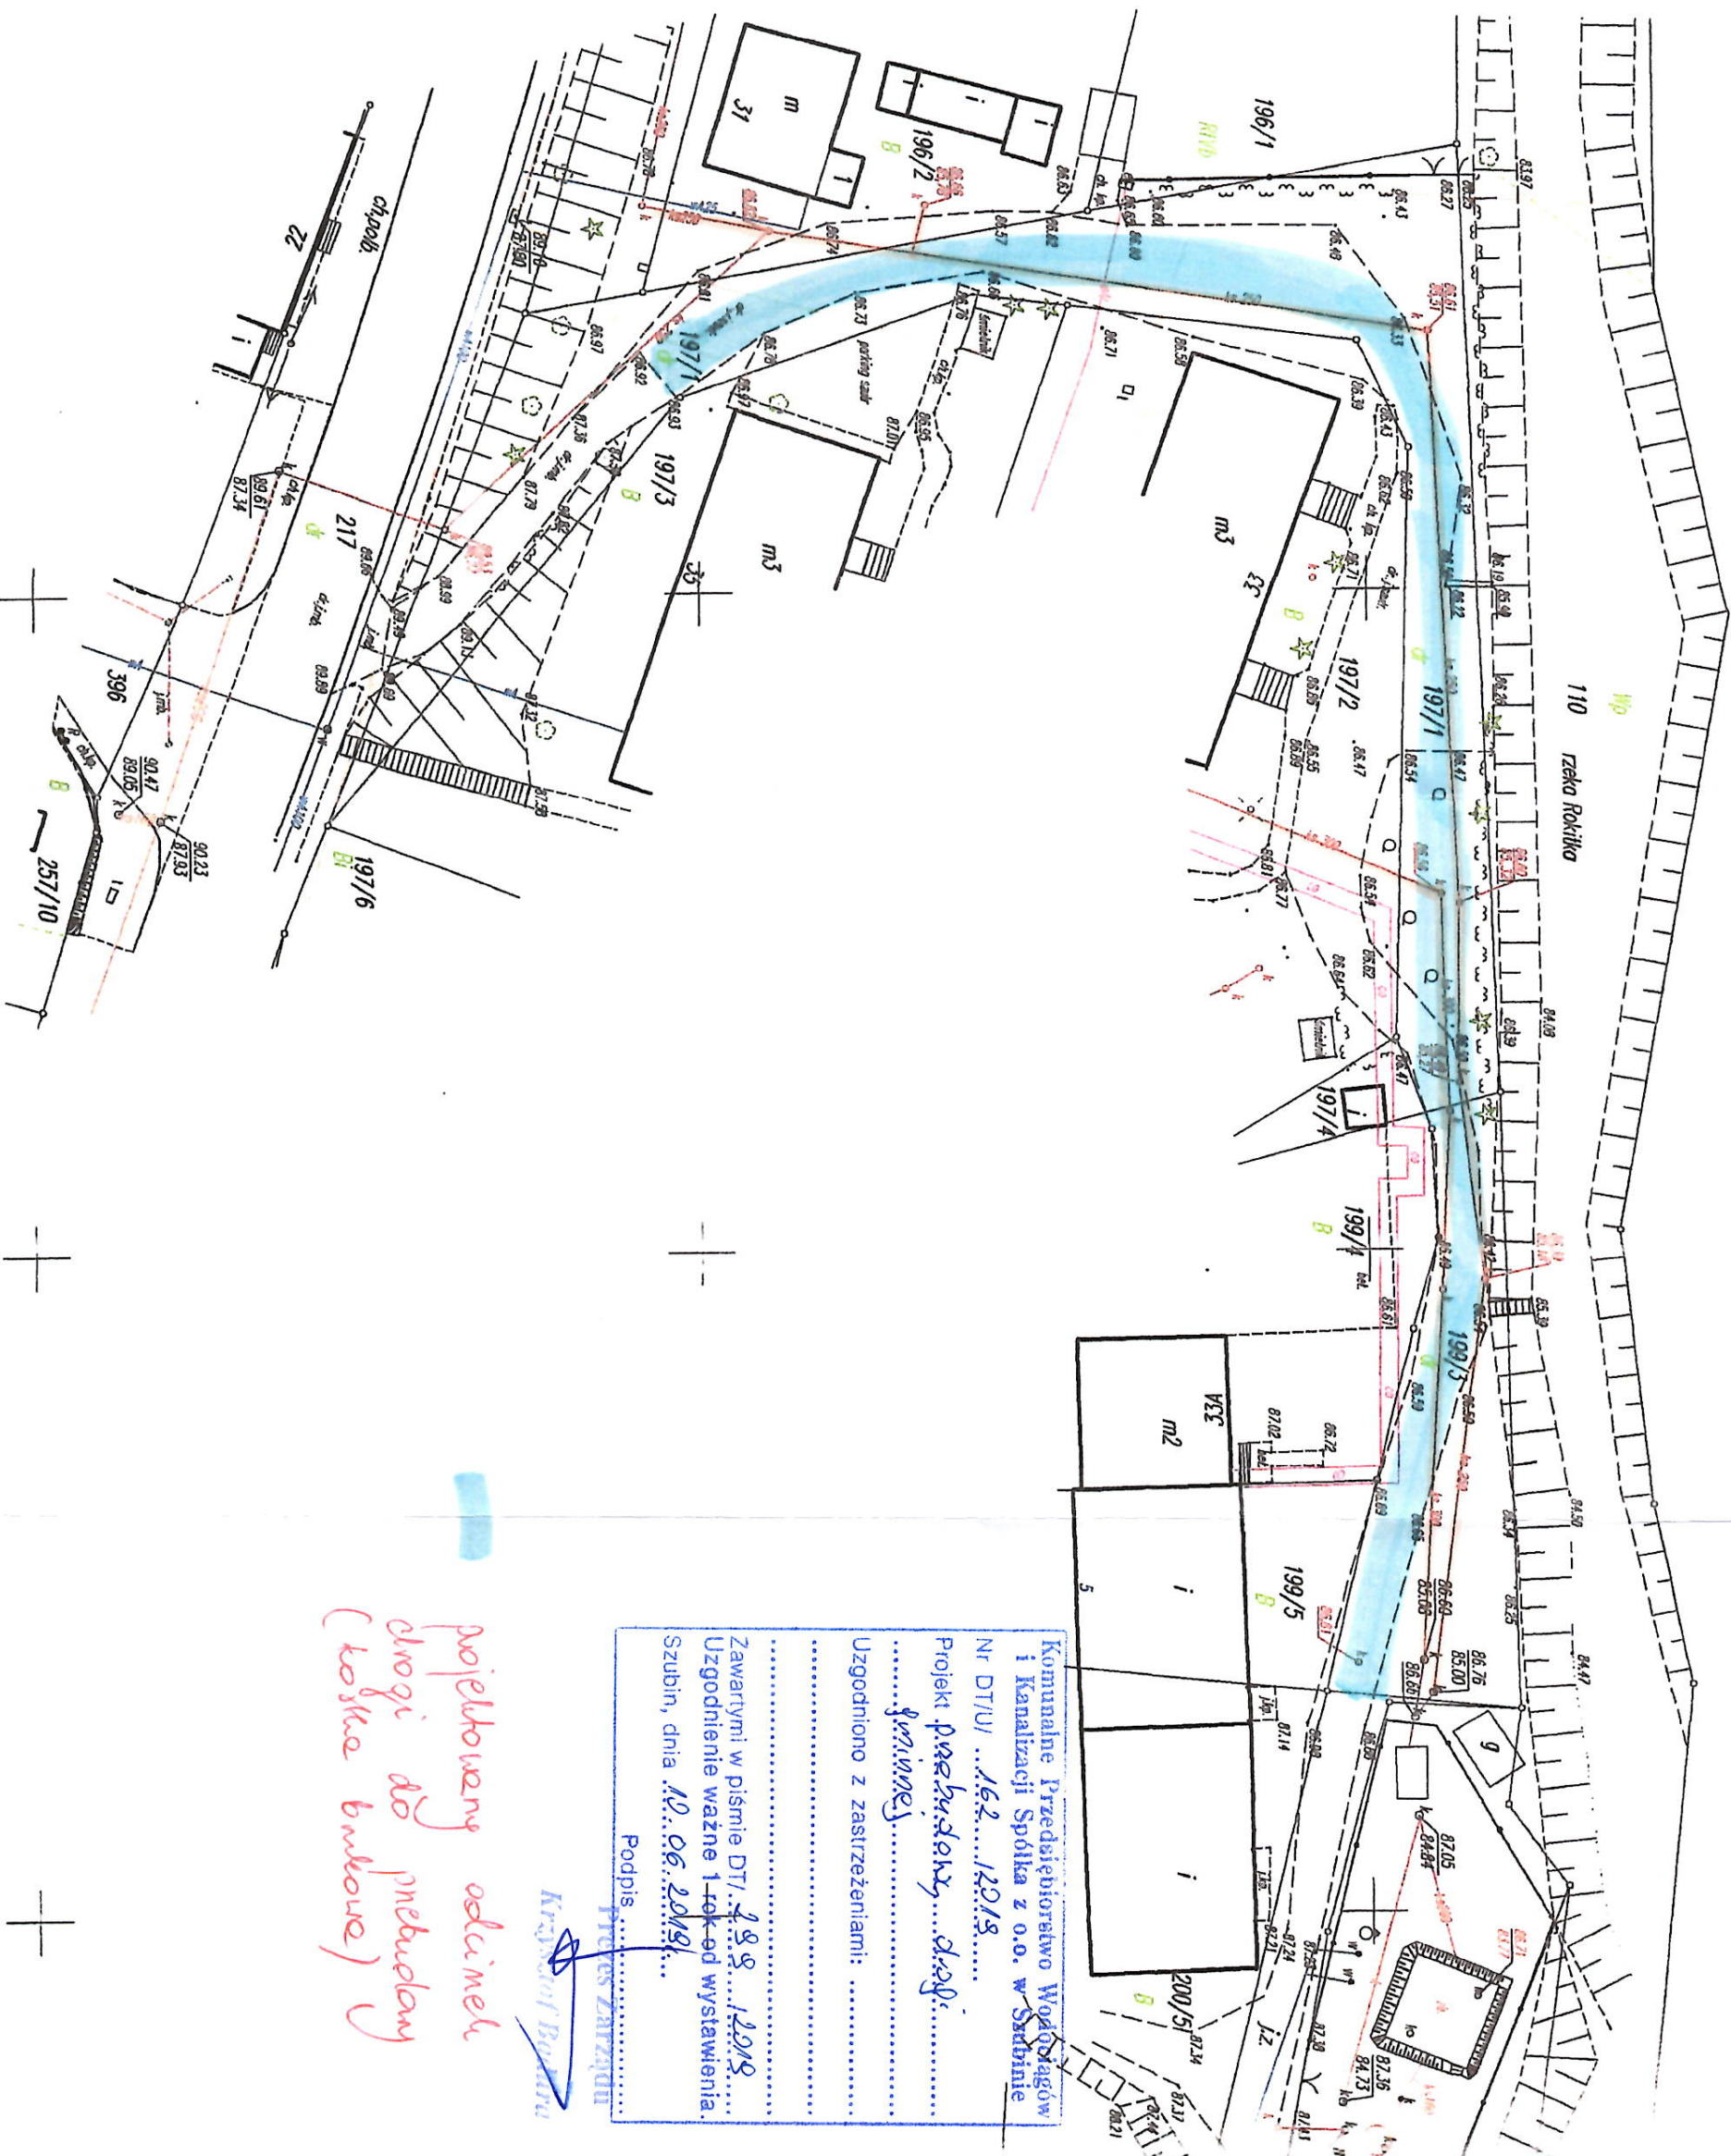

Komunalne Przedsiębiorstwo Wodociągów  
Nr DT/Ur... 162... 12018  
Projekt przebudowy drogi  
.....  
Uzgodniono z zastrzeżeniami: .....  
.....  
Zawartymi w piśmie DT/... 188... 12018  
Uzgodnienie ważne 1 rok od wystawienia.  
Szubin, dnia 10.06.2018r.  
Podpis: .....  
Przes Zarząca: .....  
Krzysztof Bogdan

drogi do przebudowy  
(kostka brukowa)






